



# ВРУ (исполнительная схема)

РП-1 (IP-54)  
450x800x2000

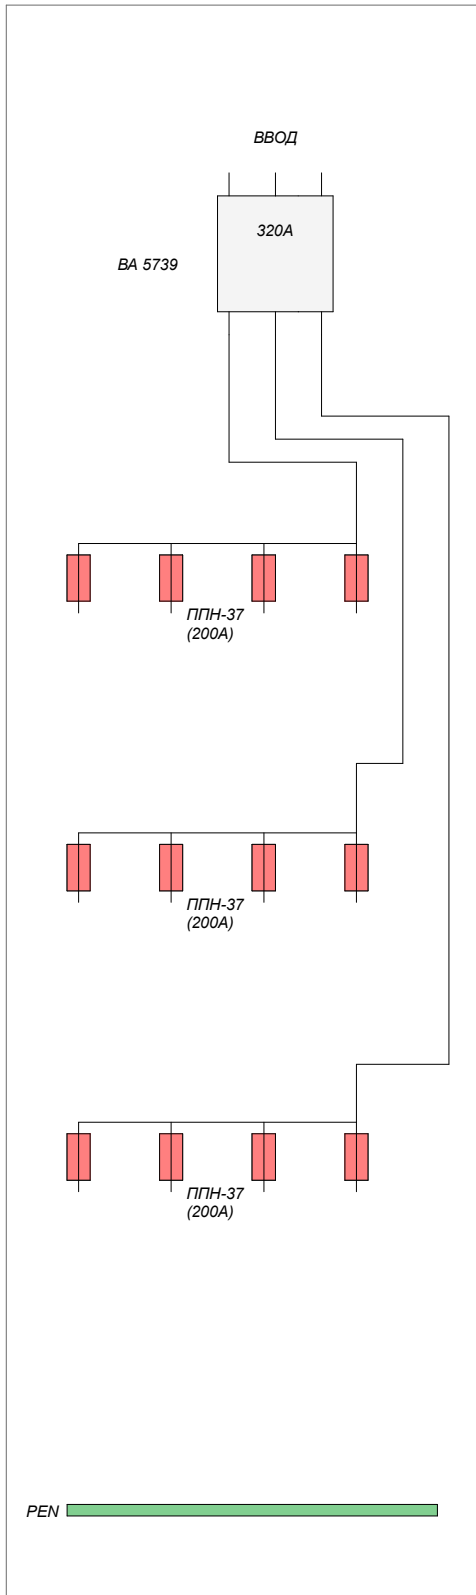

РП-2 механизация  
строит.площадки  
(IP-54) 450x600x1800

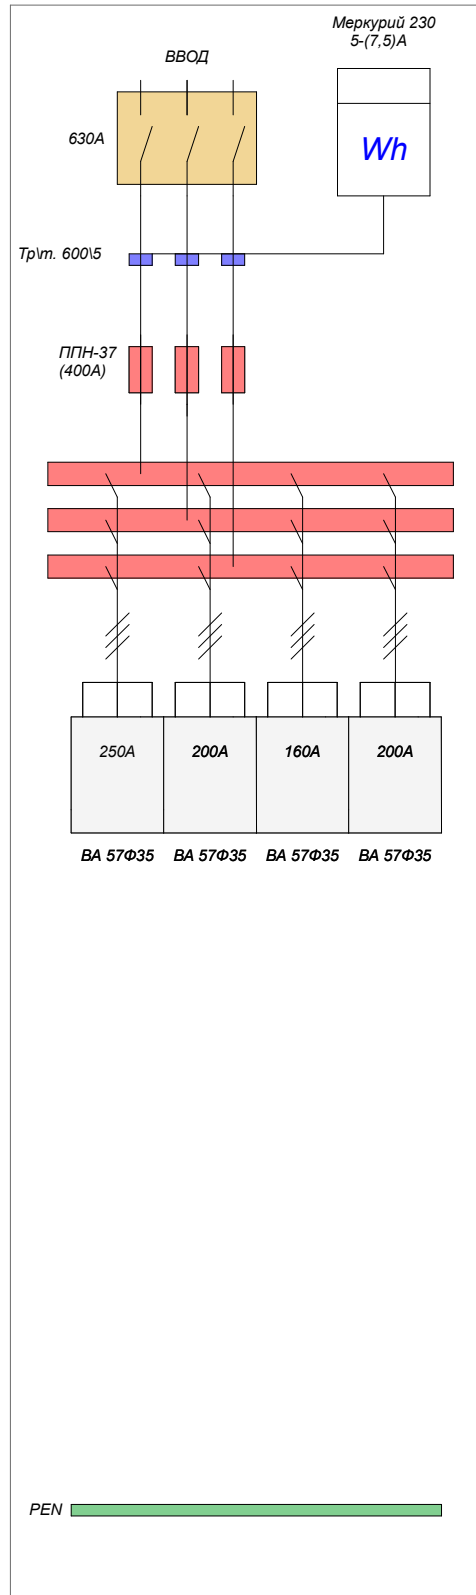

РП-3 башен.краны  
(IP-54) 450x600x1800

